Gm. PRZYŁĘK woj. mazowieckie

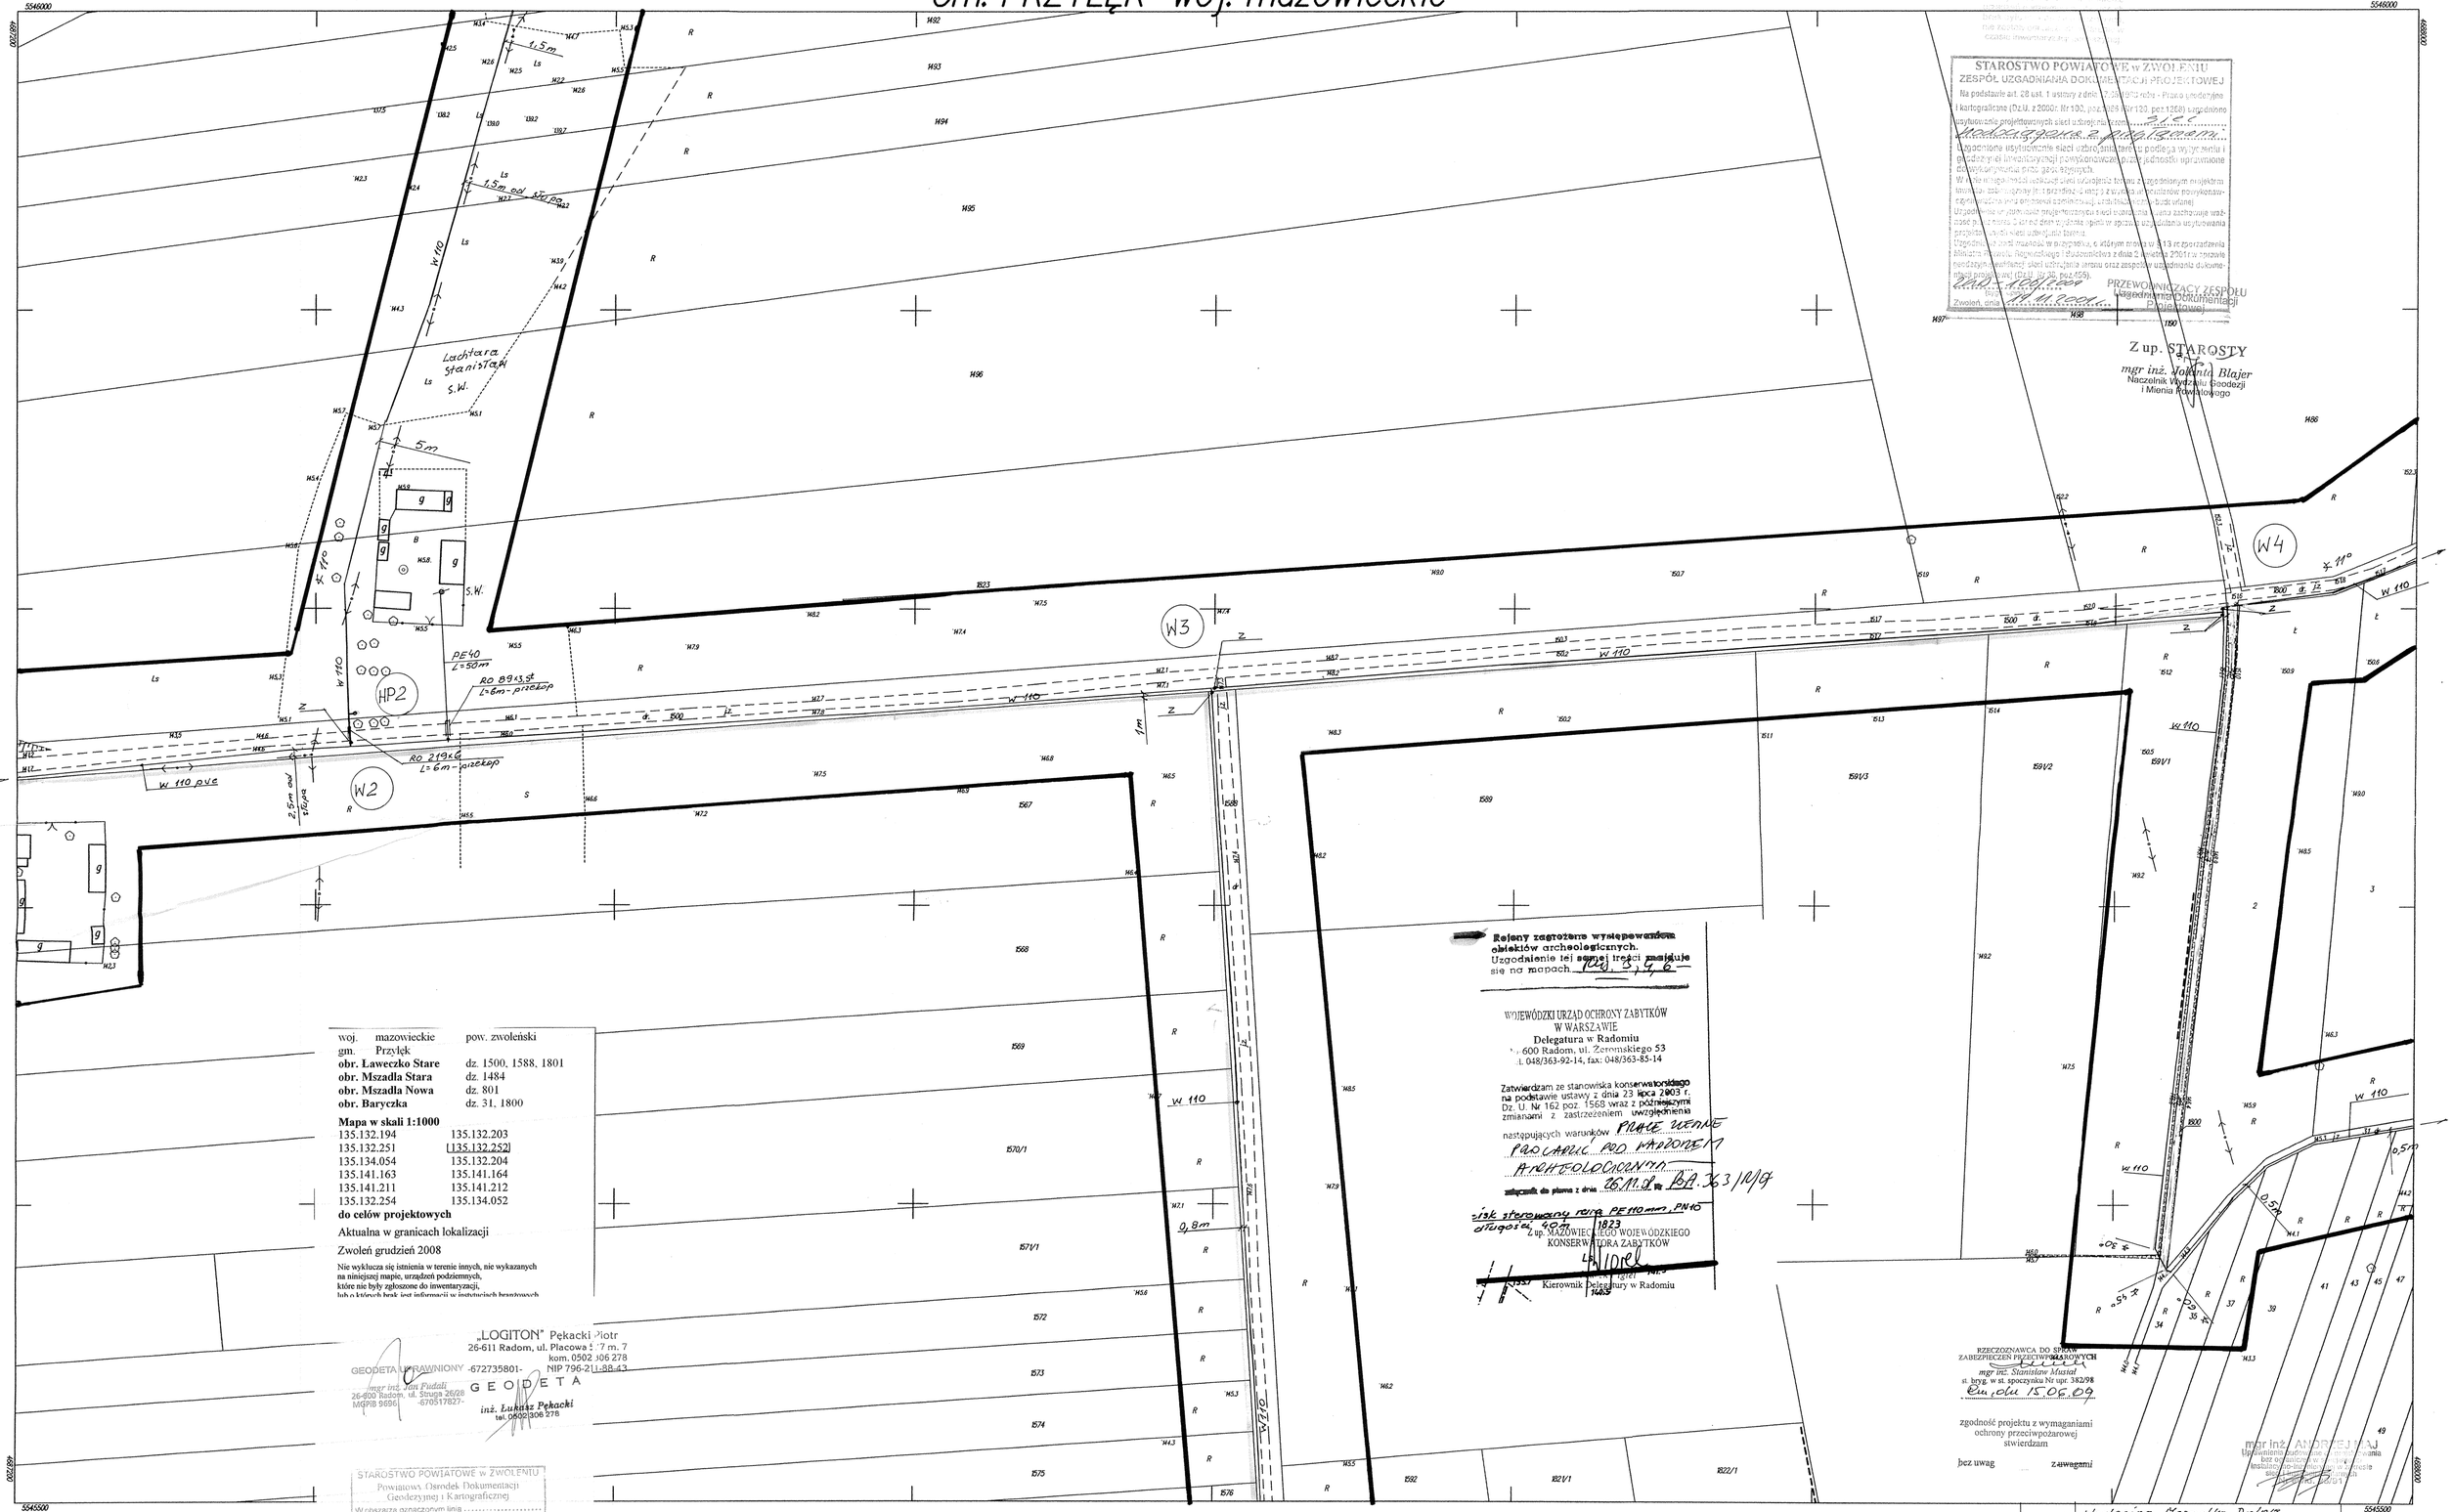

STAROSTWO POWIATOWE w ZWOLENIU
ZESPÓŁ UZGADNIANIA DOKUMENTACJI PROJEKTOWEJ
Uzgodnienie usytuowania sieci uzbrojenia terenu podlega wyłączeniu z podziału na etapy inwestycji powykonawczej przez jednostki uprawnione do wykonywania prac geodezyjnych.
W razie niezgodności rzeczywistej sieci uzbrojenia terenu z uzgodnionym projektem należy zawiadomić starostę w terenie w celu zawarcia porozumienia powykonawczego.
Uzgodnienie nie zwalnia od innych decyzji administracyjnych i prawnych dotyczących budowy.
Uzgodnienie usytuowania projektowanych sieci uzbrojenia terenu zachowuje ważność przez okres 3 lat od dnia wydania opinii w sprawie uzgodnienia usytuowania projektowanej sieci uzbrojenia terenu.
Uzgodnienie sieci mieszczą w przypadku, o którym mowa w § 13 rozporządzenia Ministra Spraw Wewnętrznych i Administracji z dnia 2 sierpnia 2001 r. w sprawie gospodarki nieruchomościami sieci uzbrojenia terenu oraz zespołów uzgadniania dokumentacji projektowej (Dz.U. Nr 96, poz.1059).
Zwoleń, dnia 27.11.2008 r.
PRZEWODNICZĄCY ZESPOŁU Uzgadniania Dokumentacji Projektowej

Z up. STAROSTY
Naczelnik Wydziału Geodezji i Mienia Powiatowego

Rejony zagrożenia występowaniem obiektów archeologicznych.
Uzgodnienie tej części treści mieszczi się na mapach. 120.3.14.6

WOJEWÓDZKI URZĄD OCHRONY ZABYTKÓW
W WARSZAWIE
Delegatura w Radomiu
26-600 Radom, ul. Żeromskiego 53
tel. 048/363-92-14, fax: 048/363-85-14

Zatwierdzam ze stanowiska konserwatorskiego na podstawie ustawy z dnia 23 lipca 2003 r. Dz. U. Nr 162 poz. 1568 wraz z późniejszymi zmianami z zastrzeżeniem uwzględnienia następujących warunków PRACE ZIEMNE PRZEPROWADZIĆ POD NADZOREM ARCHEOLOGICZNYM.
zachować do pisma z dnia 26.11.08 r. BA.363/10/09
Z up. MAZOWIECKIEGO WOJEWÓDZKIEGO KONSERWATORA ZABYTKÓW
Kierownik Delegatury w Radomiu

woj. mazowieckie pow. zwoleński
gm. Przyłęk
obr. Ławeczko Stare dz. 1500, 1588, 1801
obr. Mszadla Stara dz. 1484
obr. Mszadla Nowa dz. 801
obr. Baryczka dz. 31, 1800

Mapa w skali 1:1000

135.132.194	135.132.203
135.132.251	135.132.252
135.134.054	135.132.204
135.141.163	135.141.164
135.141.211	135.141.212
135.132.254	135.134.052

do celów projektowych

Aktualna w granicach lokalizacji

Zwoleń grudzień 2008

Nie wyklucza się istnienia w terenie innych, nie wykazanych na niniejszej mapie, urządzeń podziemnych, które nie były zgłoszone do inwentaryzacji, lub o których brak jest informacji w instytucjach branżowych

„LOGITON" Pękacki Piotr
26-611 Radom, ul. Placowa 5/7 m. 7
kom. 0502 306 278
NIP 796-21-88-43
GEODETA UPRAWNIONY -672735801- GEODETA
mgr inż. Jan Fudali
26-600 Radom, ul. Struga 26/28
MGPiB 9696 -670517827-
inż. Łukasz Pękacki
tel. 0502 306 278

STAROSTWO POWIATOWE w ZWOLENIU
Powiatowy Ośrodek Dokumentacji Geodezyjnej i Kartograficznej
W obszarze oznaczonym linią ..... dokonano aktualizacji treści mapy zasadniczej.
Dokumenty z pomiaru uzupełniają zasobu powiatowego w dniu 29.12.2008 i zaewidencjonowano pod nr. 1/1/2008
Niniejsza mapa może służyć do celów projektowych.
Projektowane obiekty budowlane wymagające pozwolenia na budowę podlegają wytyczeniu i inwentaryzacji powykonawczej przez jednostki uprawnione do wykonywania prac geodezyjnych.
Zwoleń 29.12.2008
Z up. STAROSTY
mgr inż. Andrzej Nowicki
Naczelnik Wydziału Geodezji i Mienia Powiatowego

RZECZOZNAWCA DO SPRAW ZABEZPIECZEŃ PRZECIWPOŻAROWYCH
mgr inż. Stanisław Musiał
st. bryg. w st. spoczynku Nr upr. 382/98
Zwoleń 15.06.09
zgodność projektu z wymaganiami ochrony przeciwpożarowej stwierdzam
bez uwag z uwagami

mgr inż. ANDRZEJ MAJ
Uprawnienia budowlane bez ograniczenia
bez ograniczenia w zakresie instalacyjno-inżynieryjnych w specjalności sanitarnej
upr. 28/91

135.132.252
1:1000

ZASADNICZA
w roku 2008 r. przez:
V Piotr Pękacki
26-611 Radom, ul.Placowa 5/7 m.7

132.204
132.251 14.1.211
132.254

1. wieś Ławeczka Stara
2. wieś Baryczka

Obiekt	Wodociąg Mszadla Dolna, Mszadla Stara, Baryczka (Przysiółki)		
Temat	Projekt budowlany - plan zagospodarowania		
projek.	Andrzej Maj upr. 28/91	Data 2009.07	
sprawd.	Jan Bochnia upr. 159/92	Skala 1:1000	Nr rys. 4.